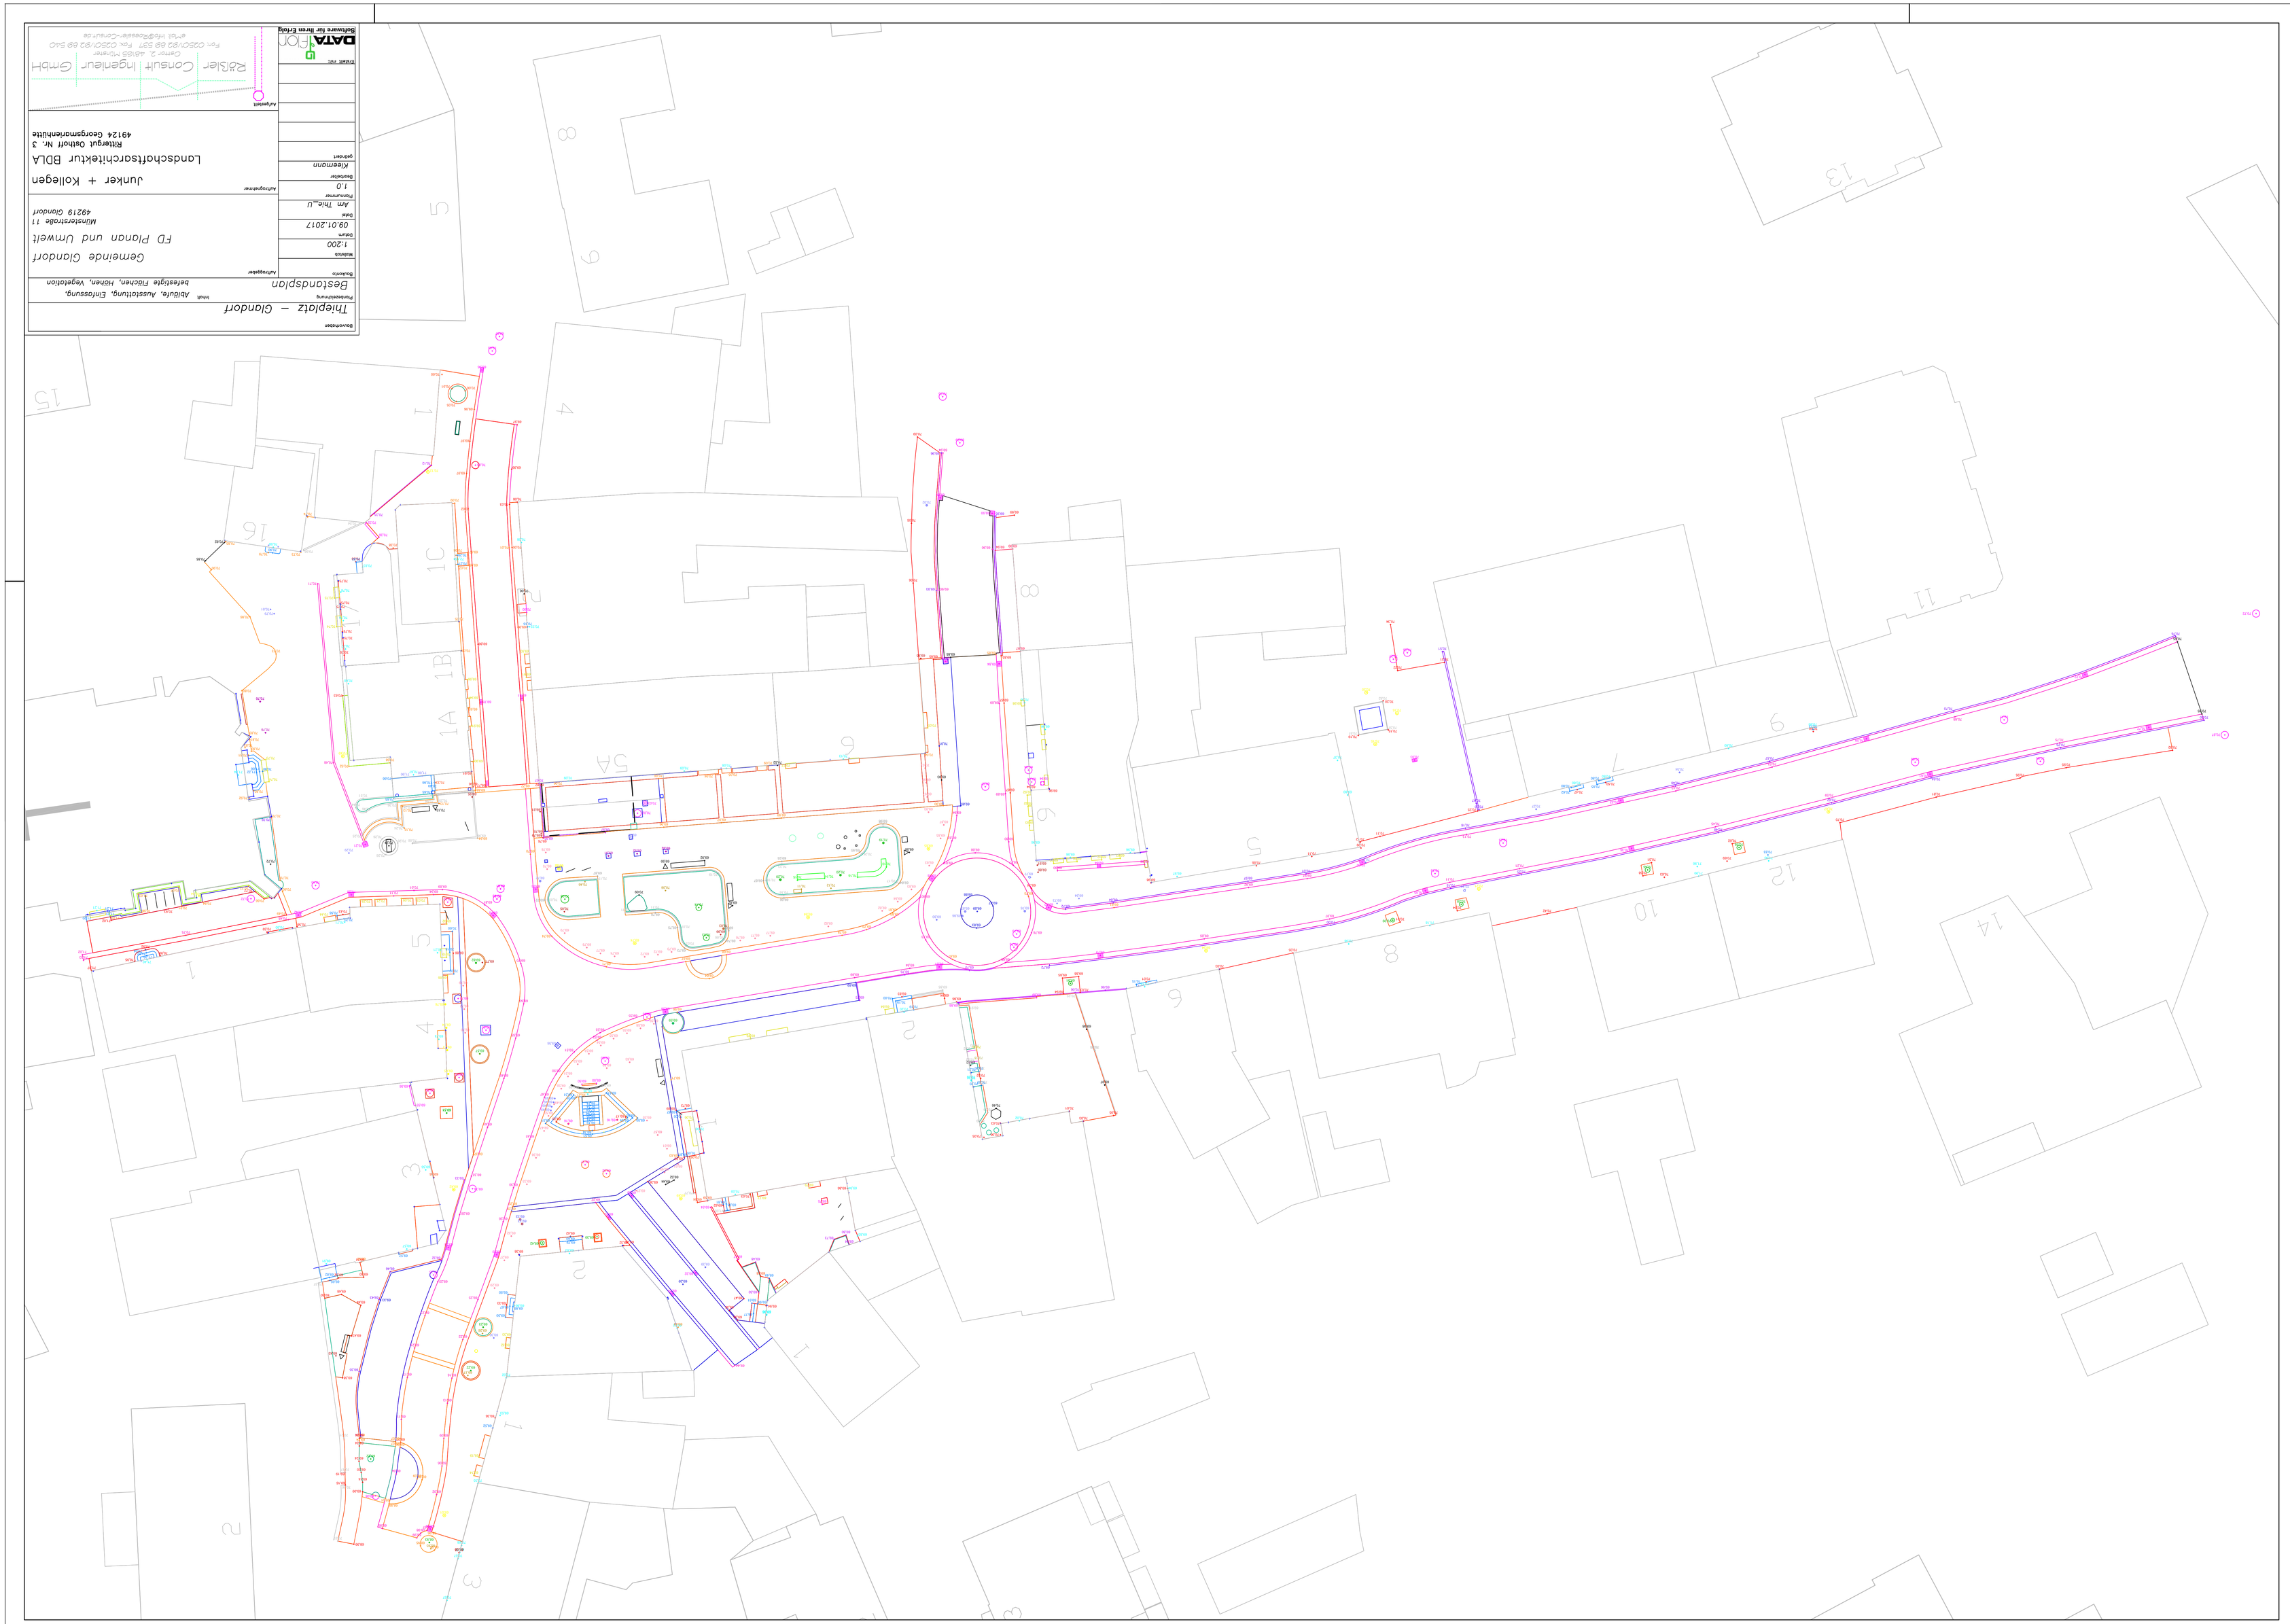
Bauvorhaben
Thieplatz – Glandorf
Planbezeichnung
Bestandsplan
Inhalt
Ablaufe, Ausstattung, Einfassung, befestigte Flächen, Höhen, Vegetation
Auftraggeber
Gemeinde Glandorf
FD Planan und Umwelt
Münsterstraße 11
49219 Glandorf
Maßstab
1:200
Datum
09.01.2017
Ordnr.
Am Thie_U
Plannummer
1.0
Bearbeiter
Kleemann
geändert
Auftragnehmer
Junker + Kollegen
Landschaftsarchitektur BDLA
Rittergut Osthoff Nr. 3
49124 Georgsmarienhütte
Aufgestellt
Rößler Consult Ingenieur GmbH
Osmar 2, 48165 Münster
Fon 02501/92 89 537 Fax 02501/92 89 540
email: info@Roessler-Consult.de
DATA FOR
Software für Ihren Erfolg